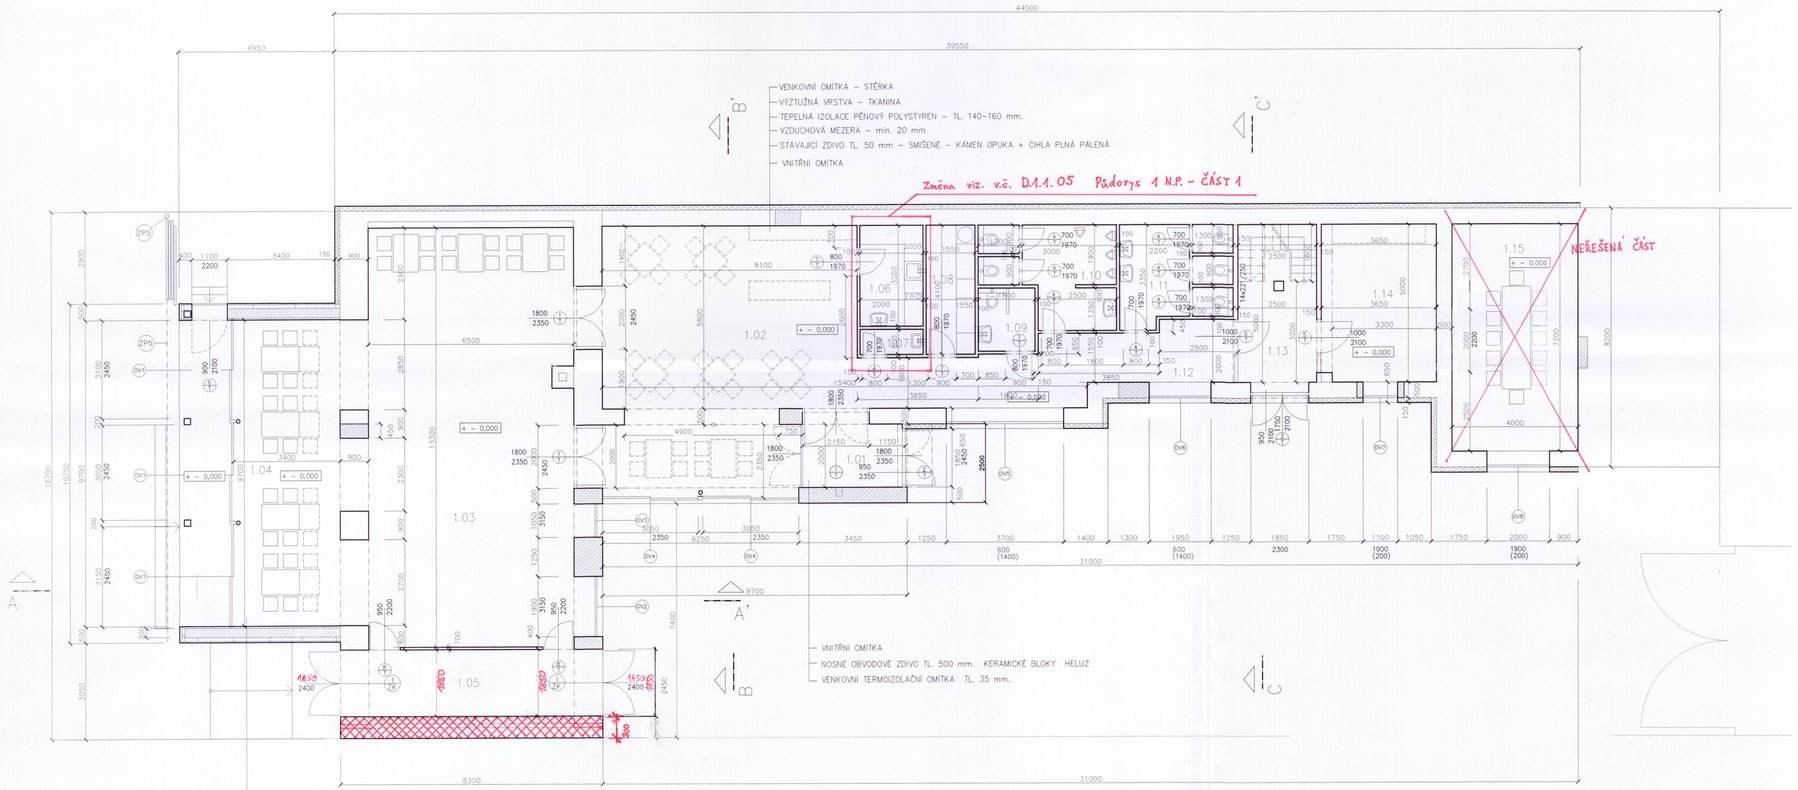


LEGENDA MÍSTNOSTÍ

Č.m.	NÁZEV	PLOCHA (m^2)	POVRCH PODLAHY
1.01	VSTUP – ZÁDVEŘÍ	7.15	KERAMICKÁ DLAŽBA
1.02	VÍCEÚČELOVÝ PROSTOR – KLUBOVNA, BAR	68.10	KERAMICKÁ DLAŽBA
1.03	VÍCEÚČELOVÝ SÁL	92.15	DŘEVĚNÉ VLYSY
1.04	VENKOVNÍ TERASA	53.20	ZATRAVNĚNÁ PLOCHA
1.05	TECHNICKÉ ZÁZEMÍ SÁLU	17.35	KERAMICKÁ DLAŽBA
1.06	KUCHYŇKA	6.40	KERAMICKÁ DLAŽBA
1.07	ÚKLIDOVÁ MÍSTNOST	1.60	KERAMICKÁ DLAŽBA
1.08	TECHNICKÁ MÍSTNOST	6.35	KERAMICKÁ DLAŽBA
1.09	WC PRO OSOBY SE SNÍŽENOU SCHOPNOSTÍ POHYBU A ORIENTACE	3.60	KERAMICKÁ DLAŽBA
1.10	WC MUŽI	11.50	KERAMICKÁ DLAŽBA
1.11	WC ŽENY	10.70	KERAMICKÁ DLAŽBA
1.12	CHODBA	23.20	KERAMICKÁ DLAŽBA
1.13	CHODBA + SCHODIŠTĚ	12.50	KERAMICKÁ DLAŽBA
1.14	SALONEK	18.20	DŘEVĚNÉ VLYSY
~~1.15~~	~~ZASEDACÍ MÍSTNOST=SALÓNEK~~	~~28.80~~	~~DŘEVĚNÉ VLYSY~~

REALITNÍ a STAVEBNÍ
SPOLEČNOST S.R.O.
Fankova 693/45, 614 00 Brno
Provozovna: Zlenická 10, 296 01 Čáslav
tel.: 327 316 331 DIČ: CZ41432057

SKUTEČNÉ PROVEDENÍ

DNE: 27. 10. 2023

ZODP.PROJEKTANT: ING.ARCH. LUBOŠ PETŘÍČEK	VYPRACOVAL: ING. ARCH. LUBOŠ PETŘÍČEK

LP \ ARCHITEKT
ING. ARCH. LUBOŠ PETŘÍČEK
Č.K.A. 03 910
www.lp-architekt.cz

AKCE:
SPOLKOVÝ OBECNÍ DŮM BÍLÉ PODOLÍ; objekt č.p. 167
na parc. č. 84 / 2; 84; k.ú. BÍLÉ PODOLÍ;
-STAVEBNÍ ÚPRAVY,PŘÍSTAVBA OBJEKTU
INVESTOR: MĚSTYS BÍLÉ PODOLÍ, BÍLÉ PODOLÍ 12 , 285 72 BÍLÉ PODOLÍ

K.Ú. : BÍLÉ PODOLÍ | KRAJ : STŘEDOČESKÝ

VÝKRES: PŮDORYS 1 N.P.

ZAK.ČÍSLO:	1804/2020
STUPEŇ:	DPS
DATUM:	04 / 2020
FORMÁT:	6xA4
MĚŘÍTKO: 1:100	Č.V.: D.1.1. 04